Имя файла

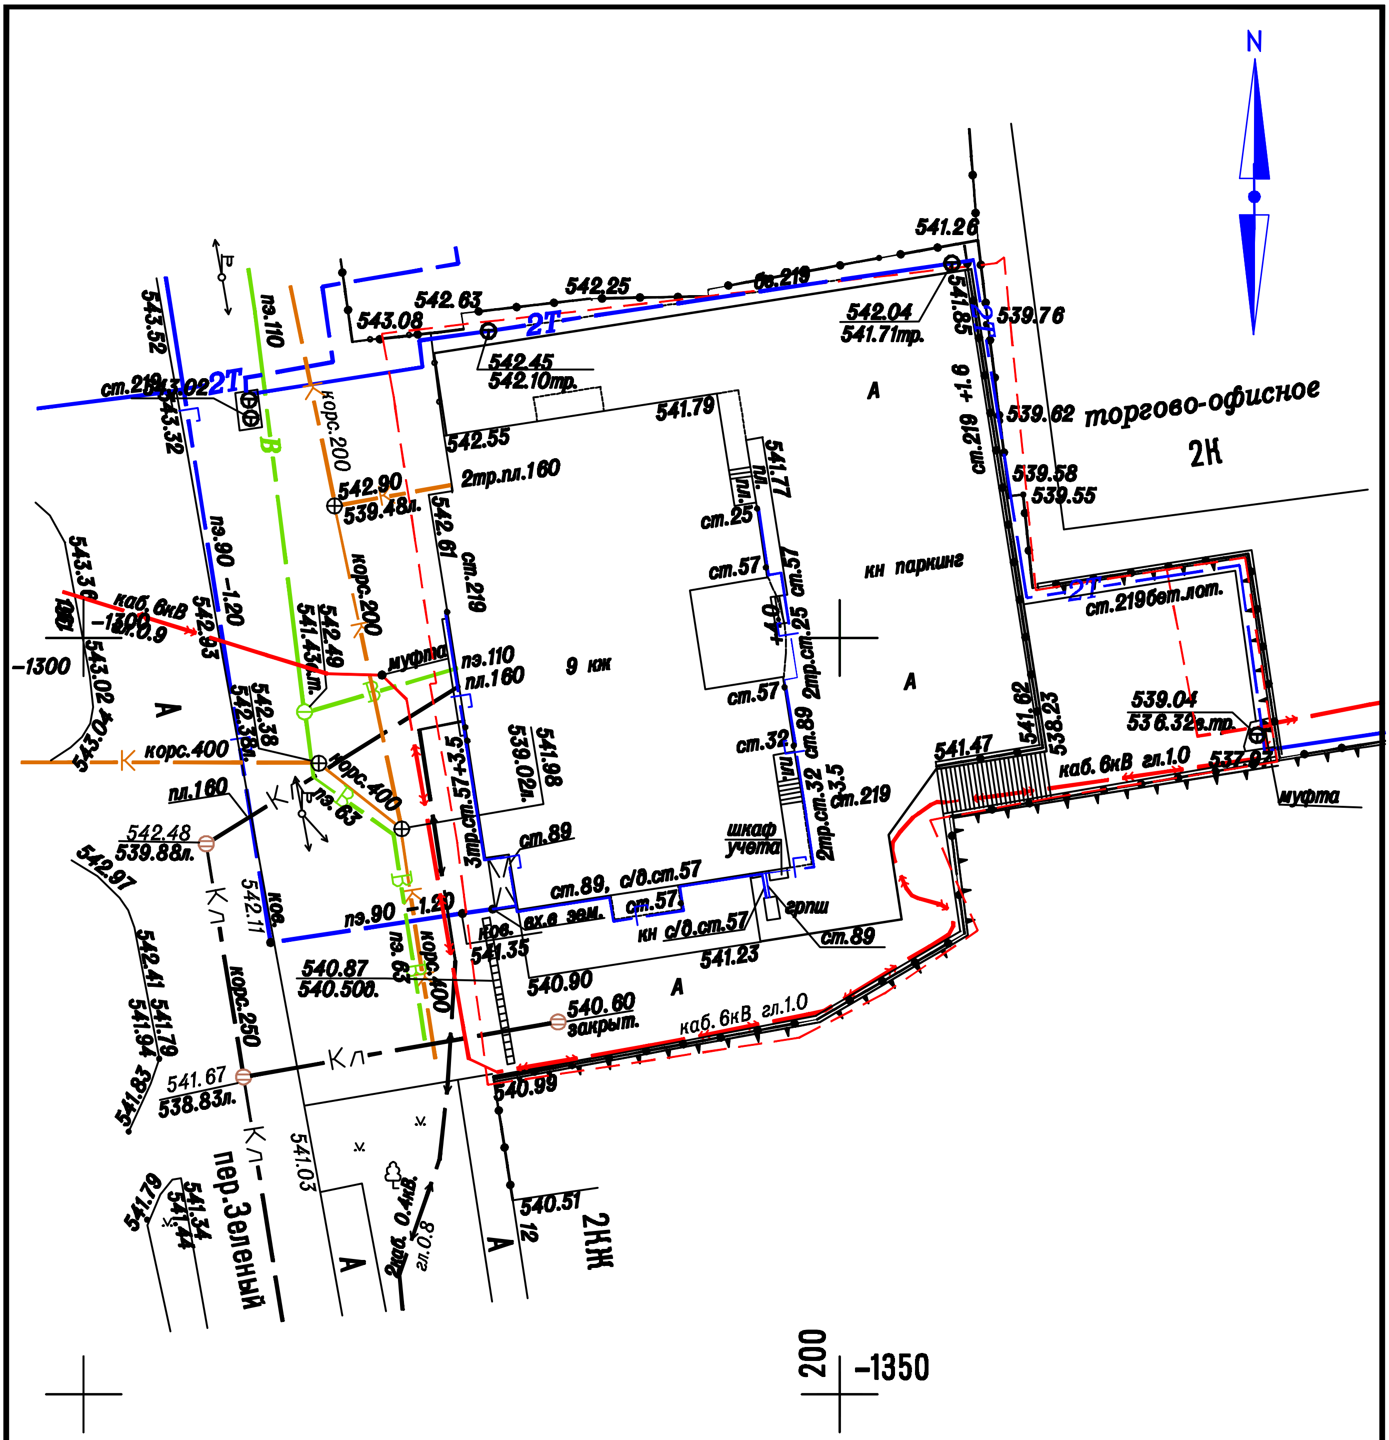

Примечание:

Система координат: Местная

Система высот: Балтийская, 1977г.

Исполнительная съемка выполнена в сентябре 2018г.

Изм.	Кол.уч.	Лист	N док.	Подп.	Дата
Исполнитель					

Российская Федерация, Ставропольский край, город Ставрополь, переулок Зеленый

Инженерно-геодезические изыскания	Стадия	Лист	Листов
	П		1

Инженерно-топографический план

М 1:500

Взам. инв. N

Подпись и дата

Инв. N подл.