


№ п/п	Наименование	Примечание
1	Жилой дом (корпус 11)	проектируемый
ТП	Трансформаторная подстанция	проектируемый

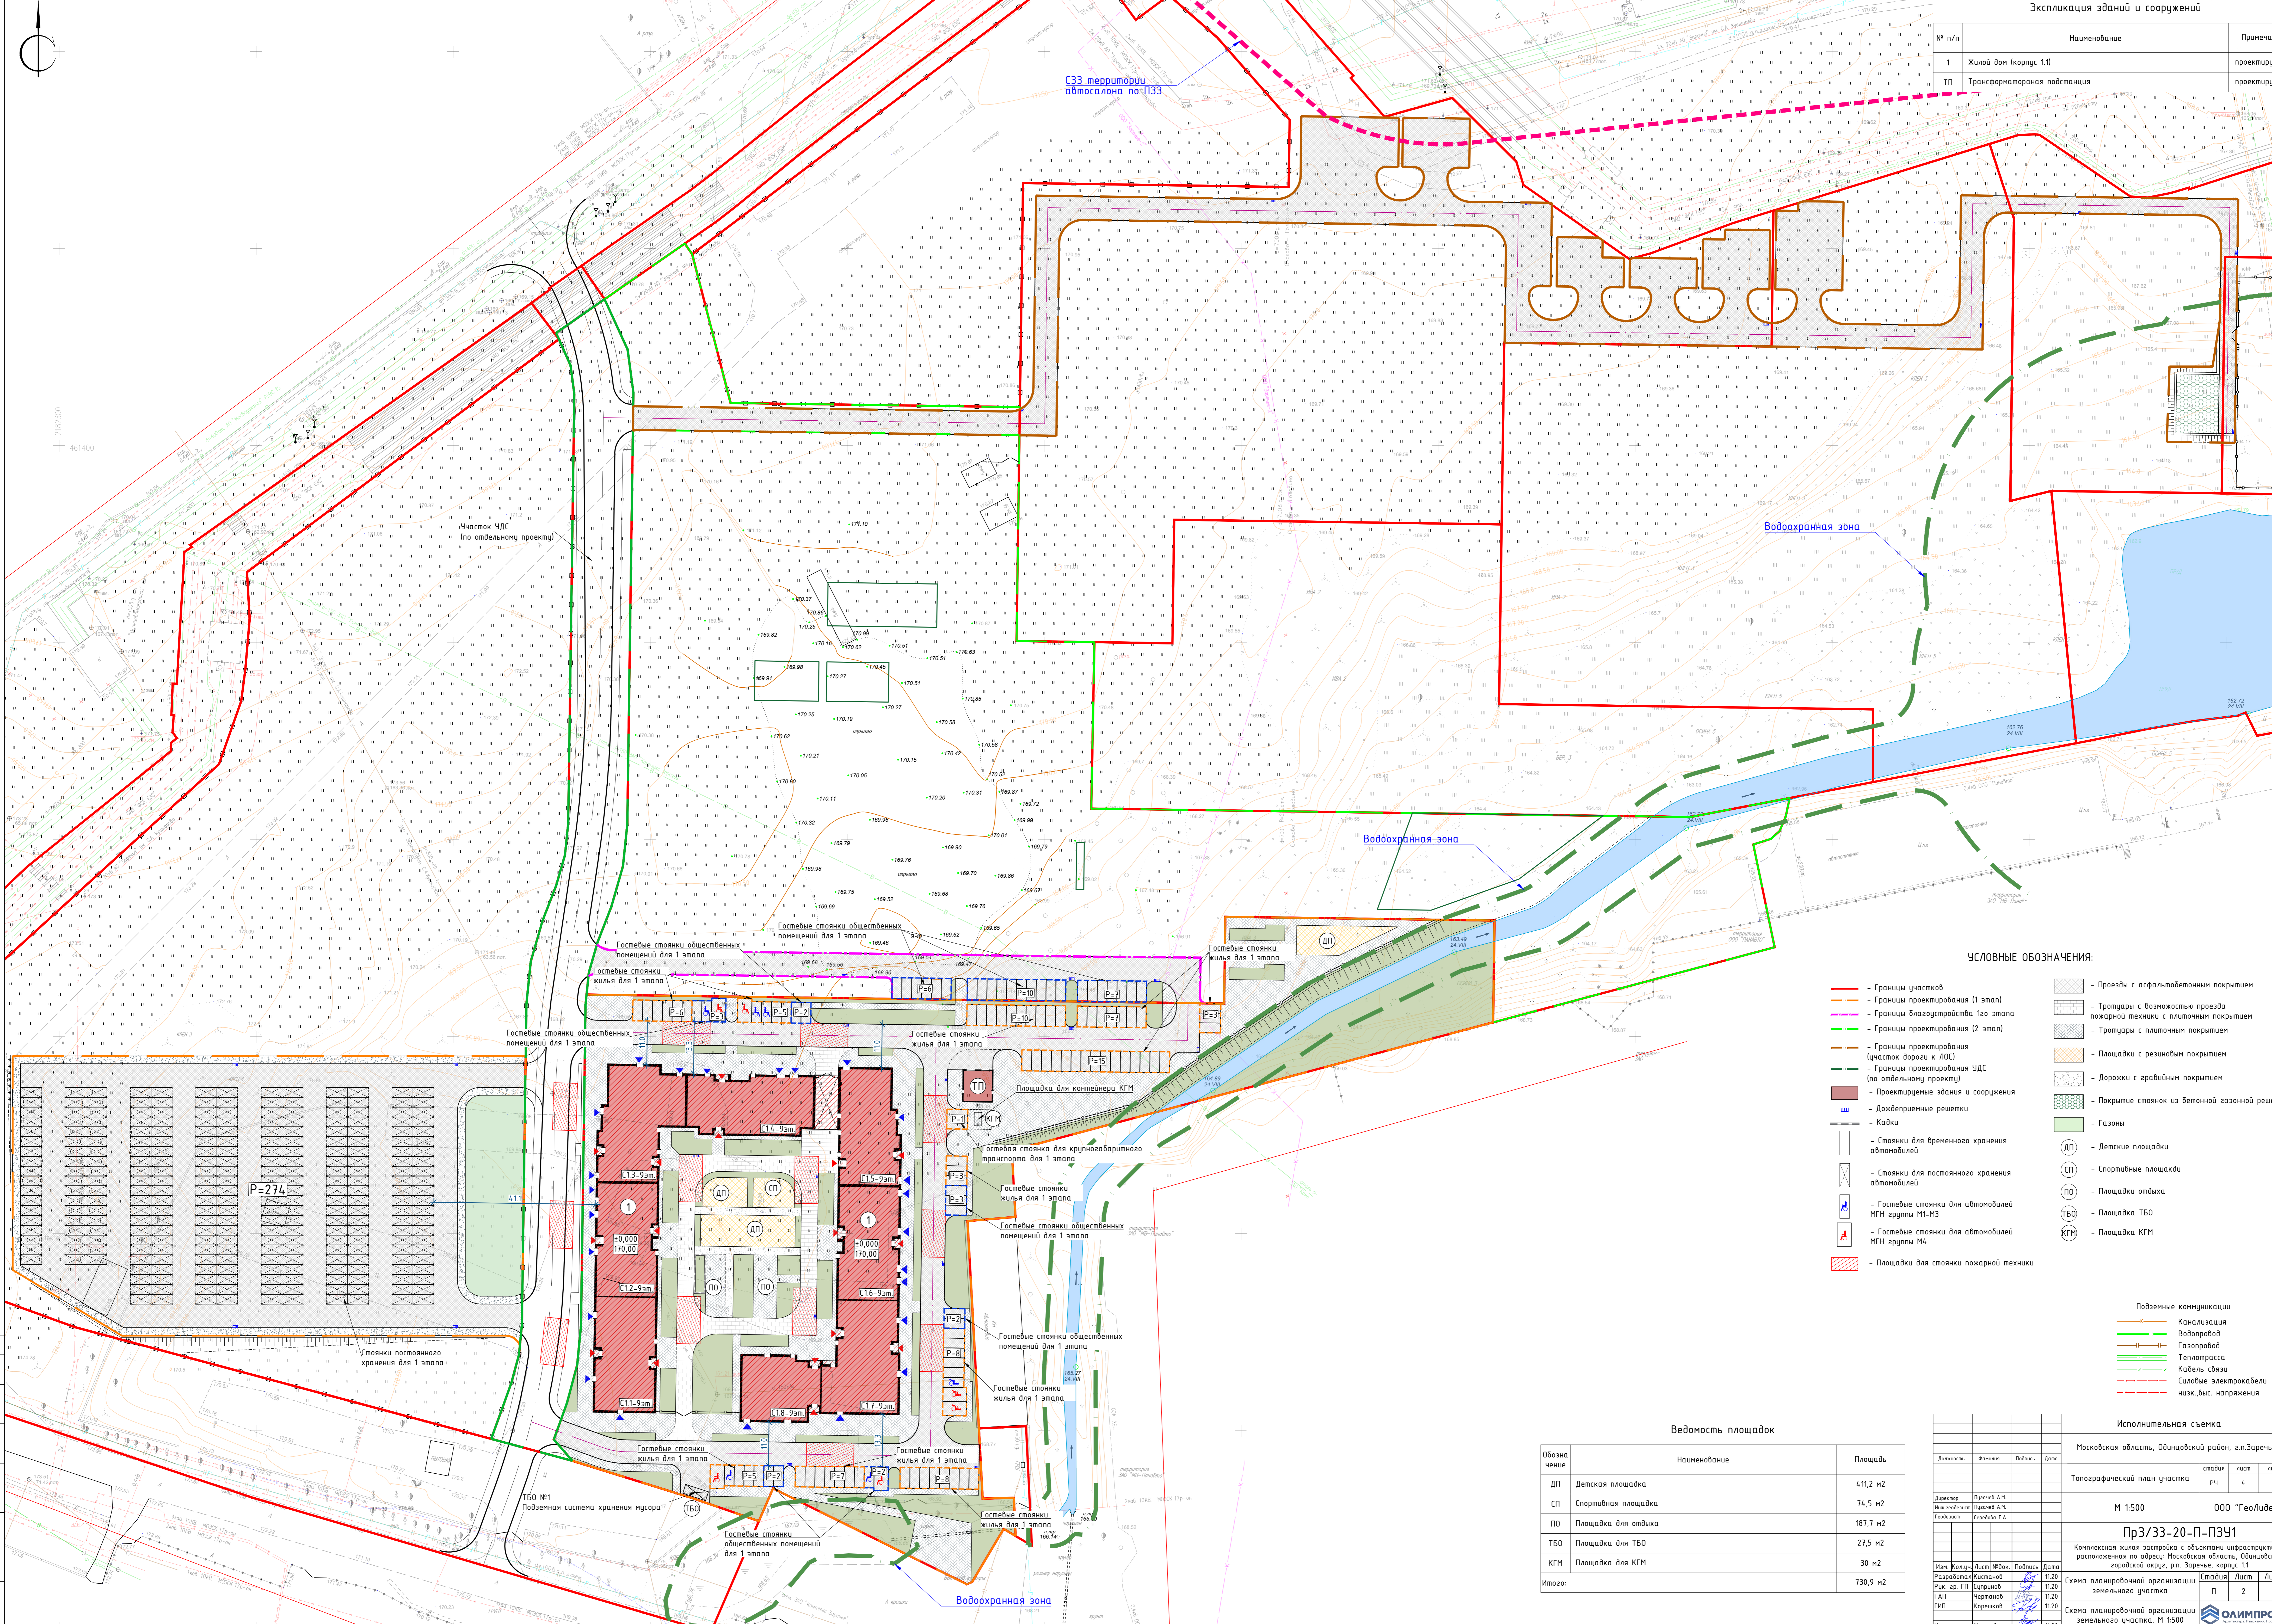

УСЛОВНЫЕ ОБОЗНАЧЕНИЯ:

- Границы участков
- Границы проектирования (1 этап)
- Границы благоустройства 2-го этапа
- Границы проектирования (2 этап)
- Границы проектирования (участок дороги к ЛОС)
- Границы проектирования УДС (по отдельному проекту)
- Проектируемые здания и сооружения
- Дождеприемные решетки
- Калитки
- Стоянки для временного хранения автомобилей
- Стоянки для постоянного хранения автомобилей
- Гостевые стоянки для автомобилей МГН группы М1-М3
- Гостевые стоянки для автомобилей МГН группы М4
- Площадки для стоянки пожарной техники
- Проезды с асфальтобетонным покрытием
- Тропушки с возможностью проезда пожарной техники с плиточным покрытием
- Тропушки с плиточным покрытием
- Площадки с резиновым покрытием
- Дорожки с гравийным покрытием
- Покрытие стоянок из бетонной газонной решетки
- Газоны
- Детские площадки
- Спортивные площадки
- Площадки отдыха
- Площадка ТБО
- Площадка КГМ

- Подземные коммуникации
- Канализация
- Водопровод
- Газопровод
- Теплотрасса
- Кабель связи
- Силовые электрокабели низк. выс. напряжения

Ведомость площадок

Обозначение	Наименование	Площадь
ДП	Детская площадка	411,2 м ²
СП	Спортивная площадка	74,5 м ²
ПО	Площадка для отдыха	187,7 м ²
ТБО	Площадка для ТБО	27,5 м ²
КГМ	Площадка для КГМ	30 м ²
Итого:		730,9 м²

Исполнительная съемка			
Московская область, Одинцовский район, г.Заречье.			
Топографический план участка			
М 1:500		000 "ГеоЛидер"	
Пр3/33-20-П-ПЗУ1			
Комплексная жилая застройка с объектами инфраструктуры, расположенная по адресу: Московская область, Одинцовский район, д.п. Заречье, корпус 11			
Рис. эр. ГП	Сурянов Д.В.	11.20	11.20
АП	Черепанов Д.В.	11.20	11.20
ГИП	Корешков Д.В.	11.20	11.20
И.н. контроль	Шашков Д.В.	11.20	11.20
Имя, Фамилия, Подпись, Дата		Имя, Фамилия, Подпись, Дата	
И.н. контроль		Шашков Д.В.	